
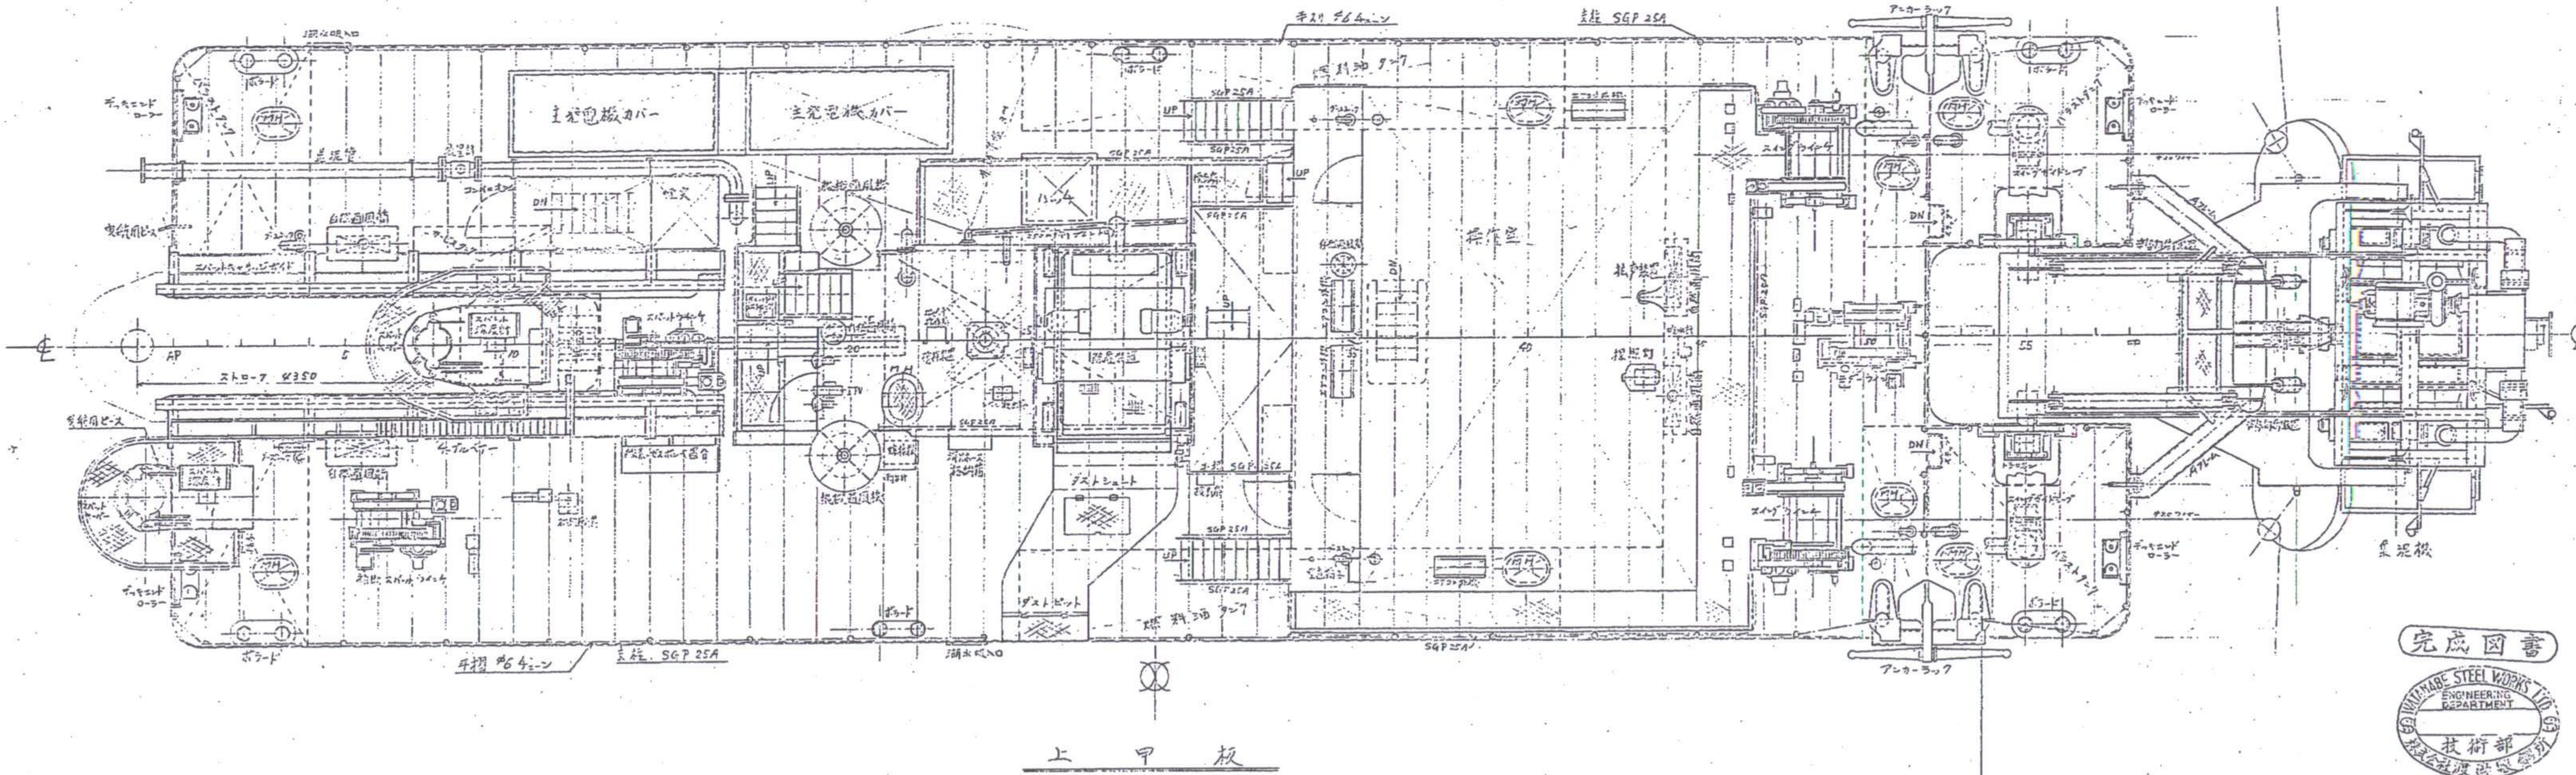


図面未成
 1) 1994.3.2 承認申請用にて作成
 2) 1994.9.6 変更訂正図面記入、完成図にて作成

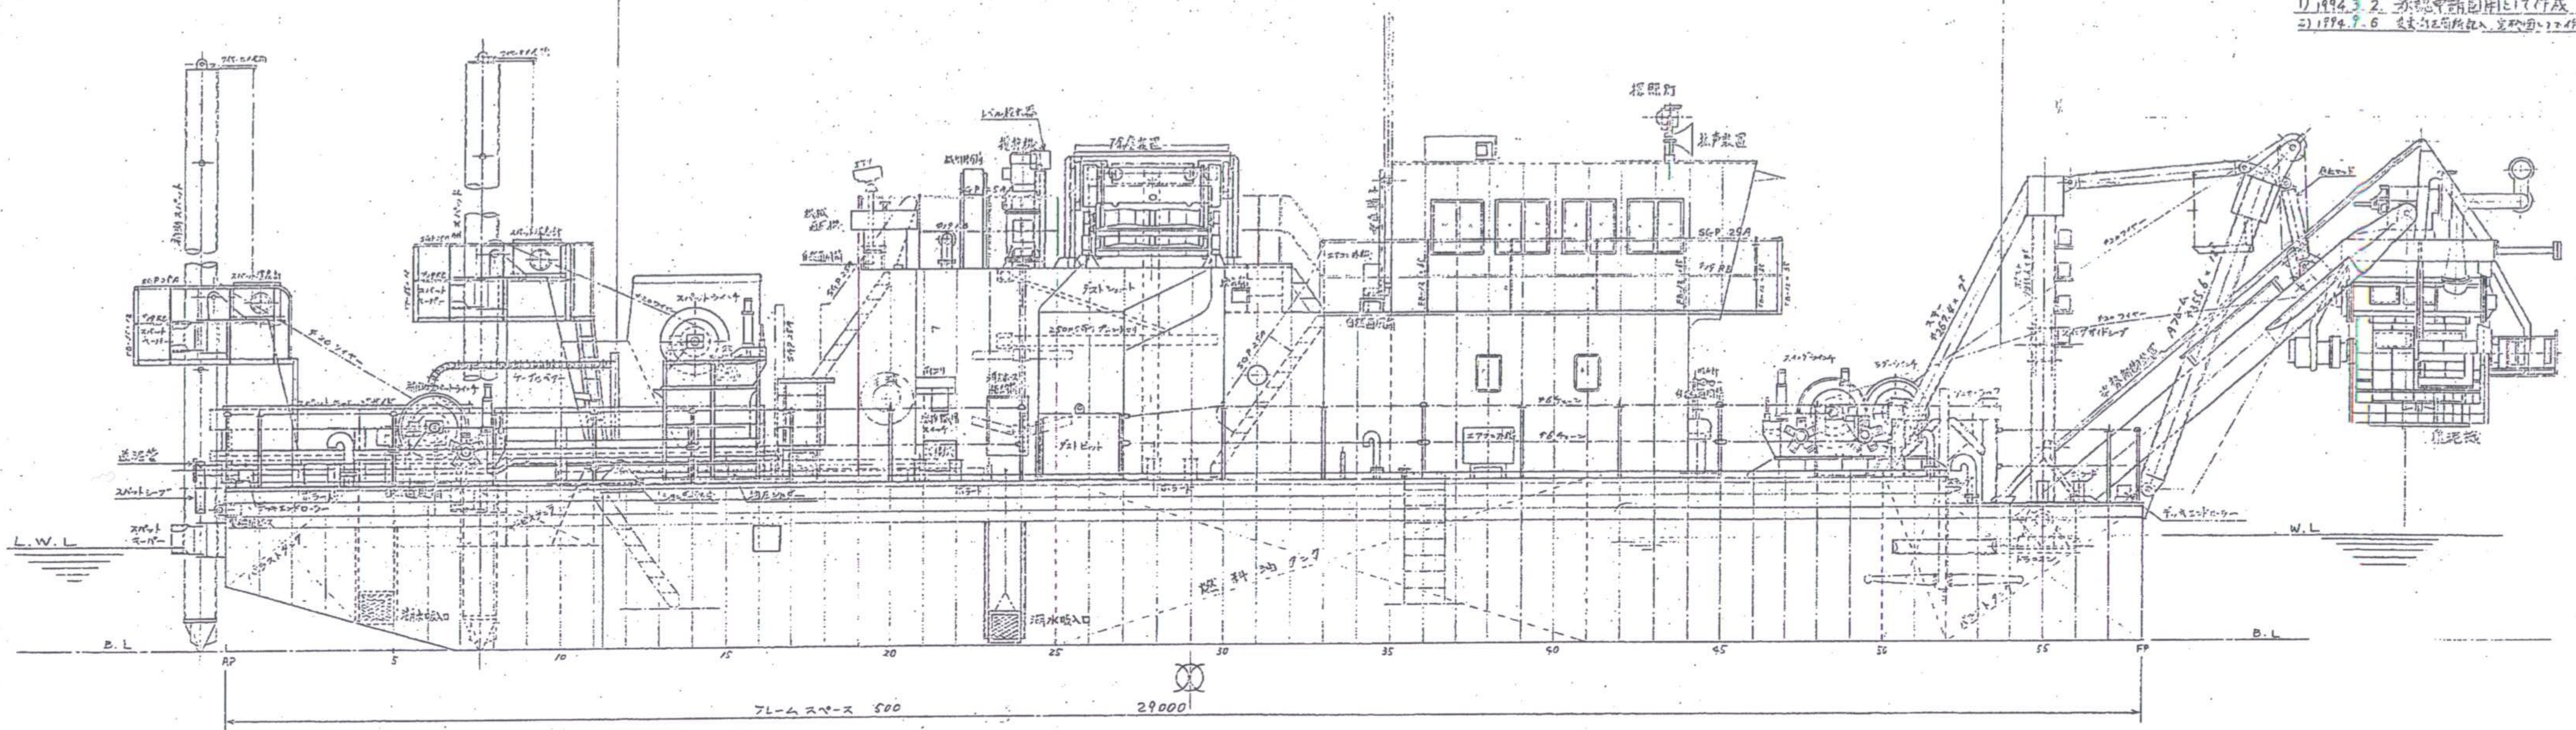

完成図書
 WATANABE STEEL WORKS LTD.
 ENGINEERING DEPARTMENT
 技術部

PART OF NO.	N A M E	MATERIAL	QUANT OF 1	WEIGHT (kg)	REMARKS
MANAGER					高濃度底泥浚渫船
CHECKED BY					甲板織装図
DESIGNED BY					
DRAWN BY	平川				
DATE	1994.3.2	WORK No.	W-417	DWG. No.	0651
				SCALE	1/50